



PARTICOLARE "A" POMPE CIRCUITO PRIMARIO E SECONDARIO

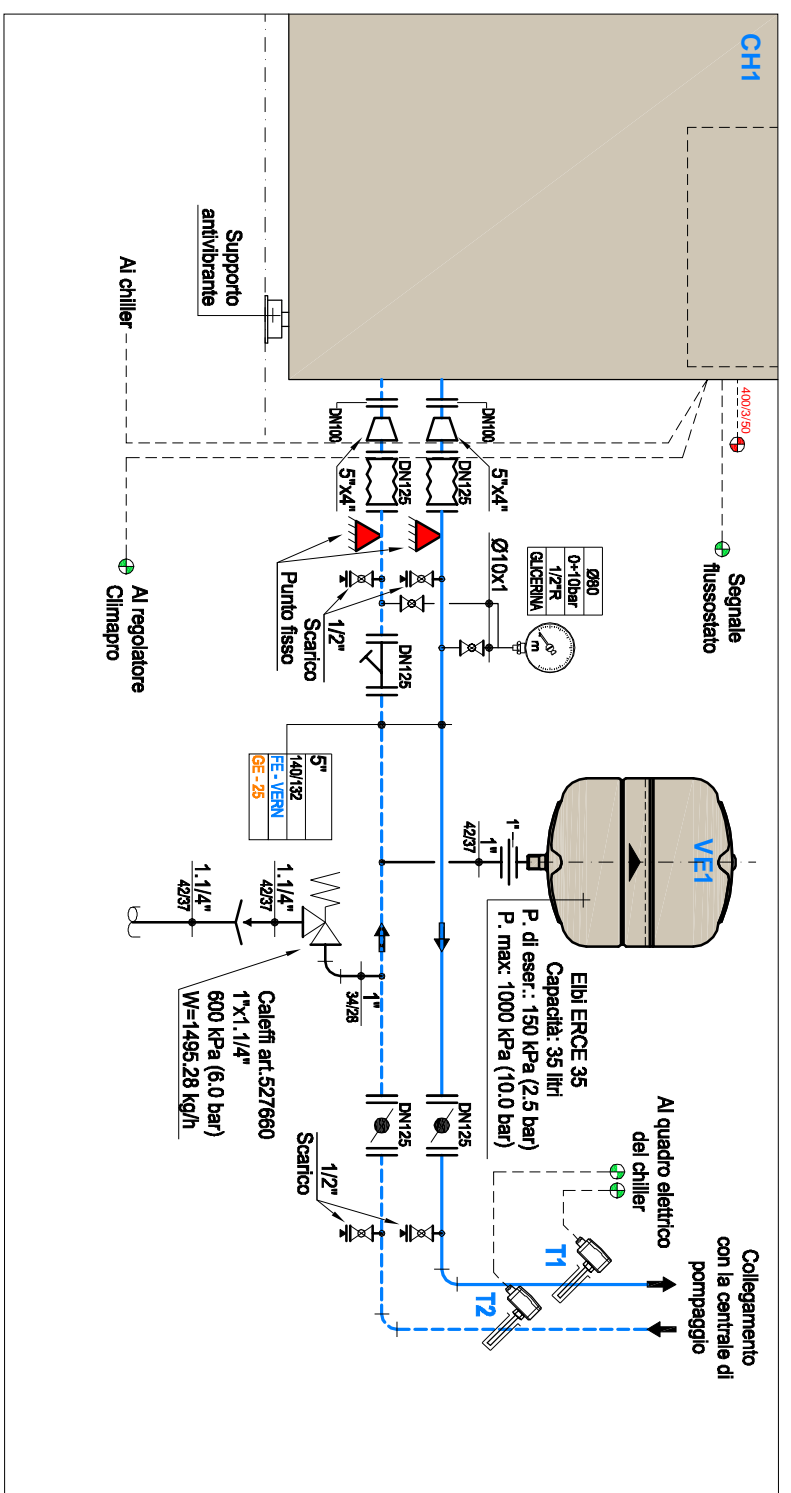


PARTICOLARE "C" COLLEGAMENTO TIPICO CHILLER

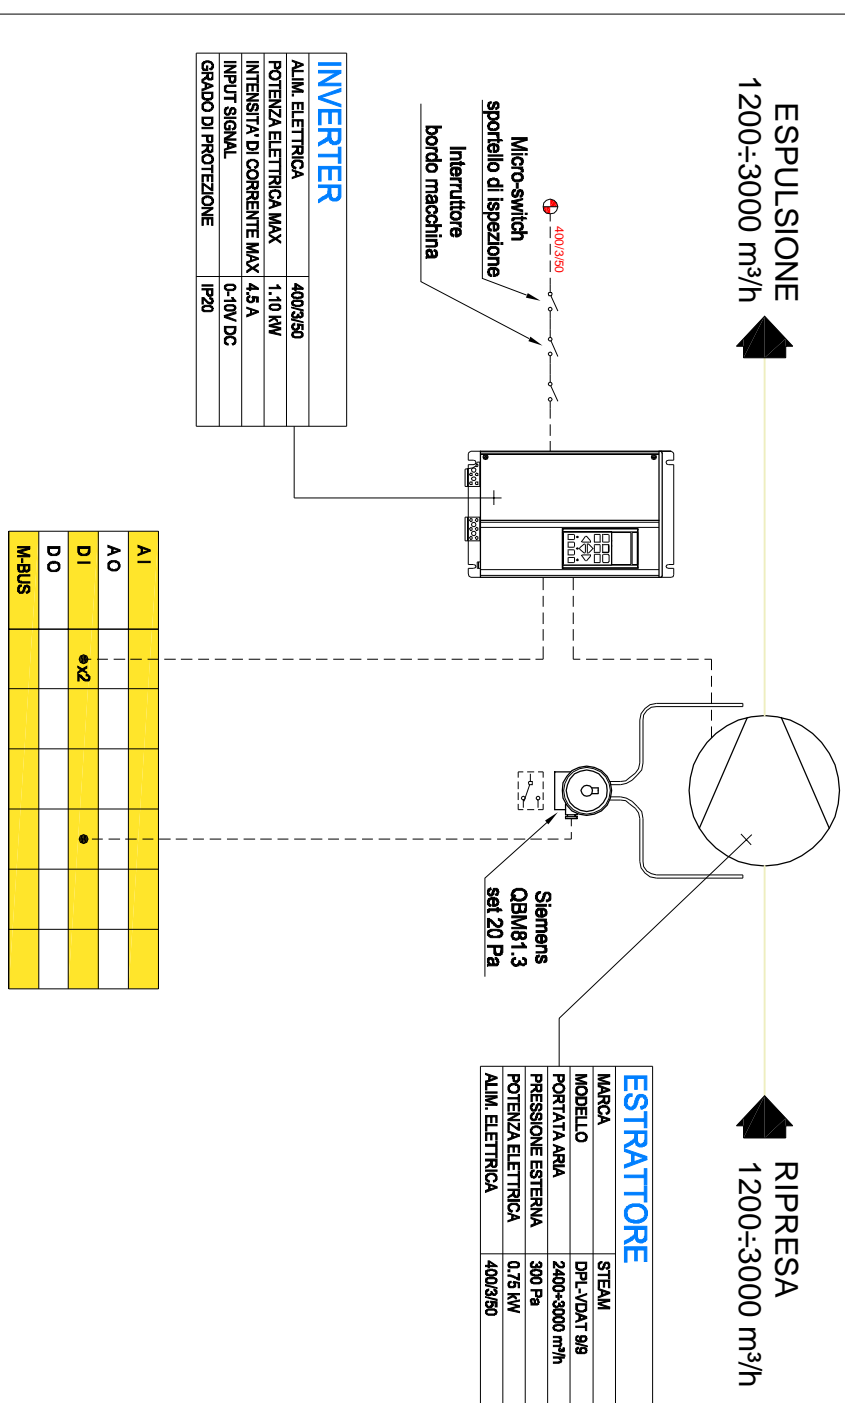


PARTICOLARE "E" ESTRATTORE LOCALI BATTERIE





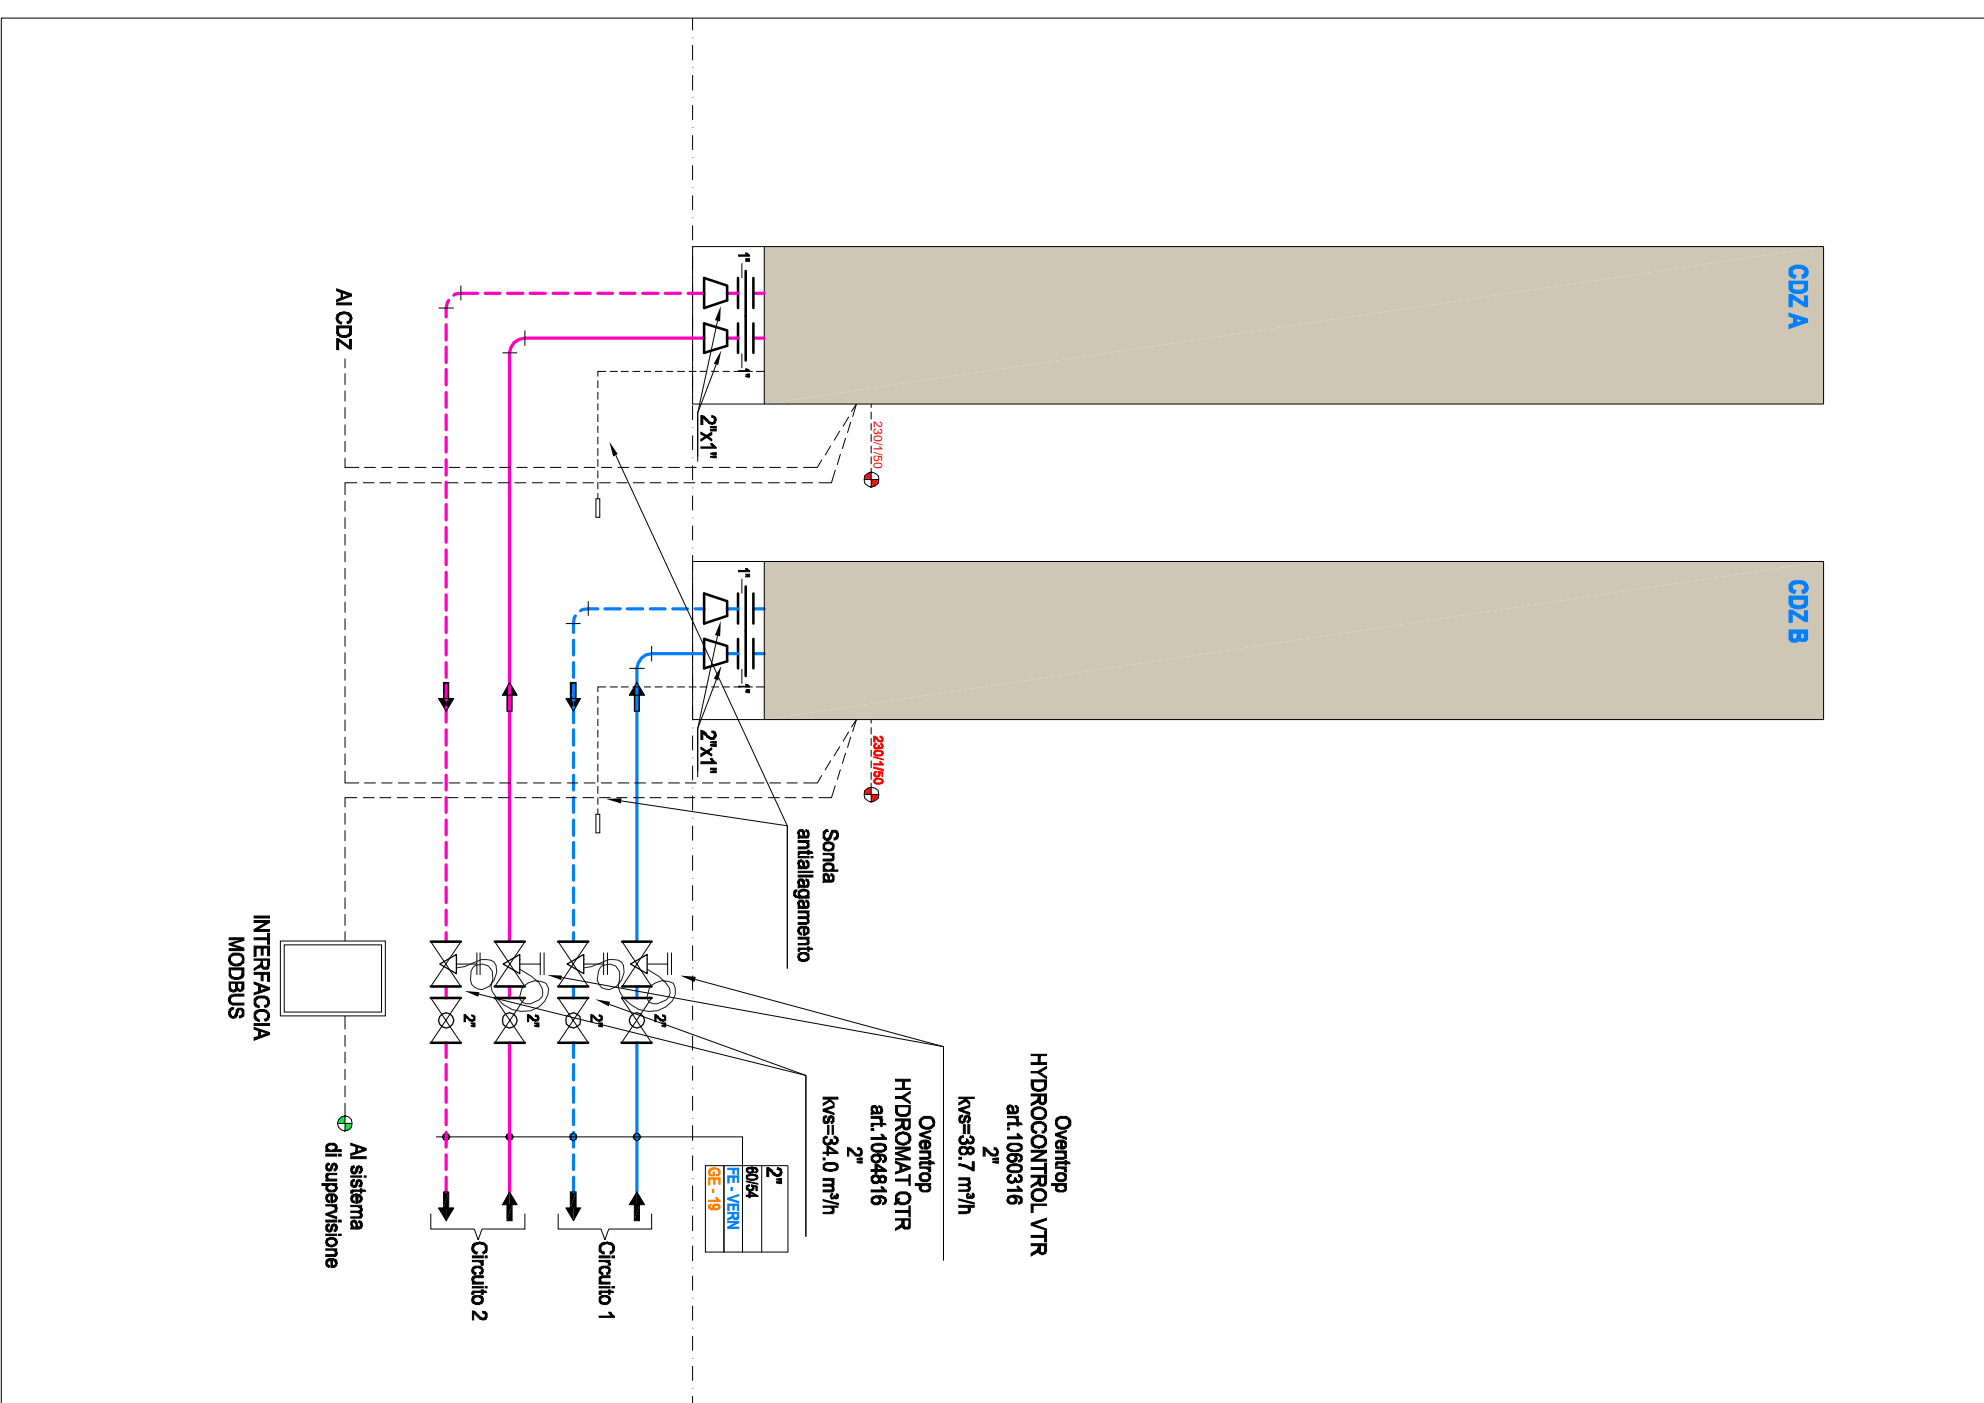

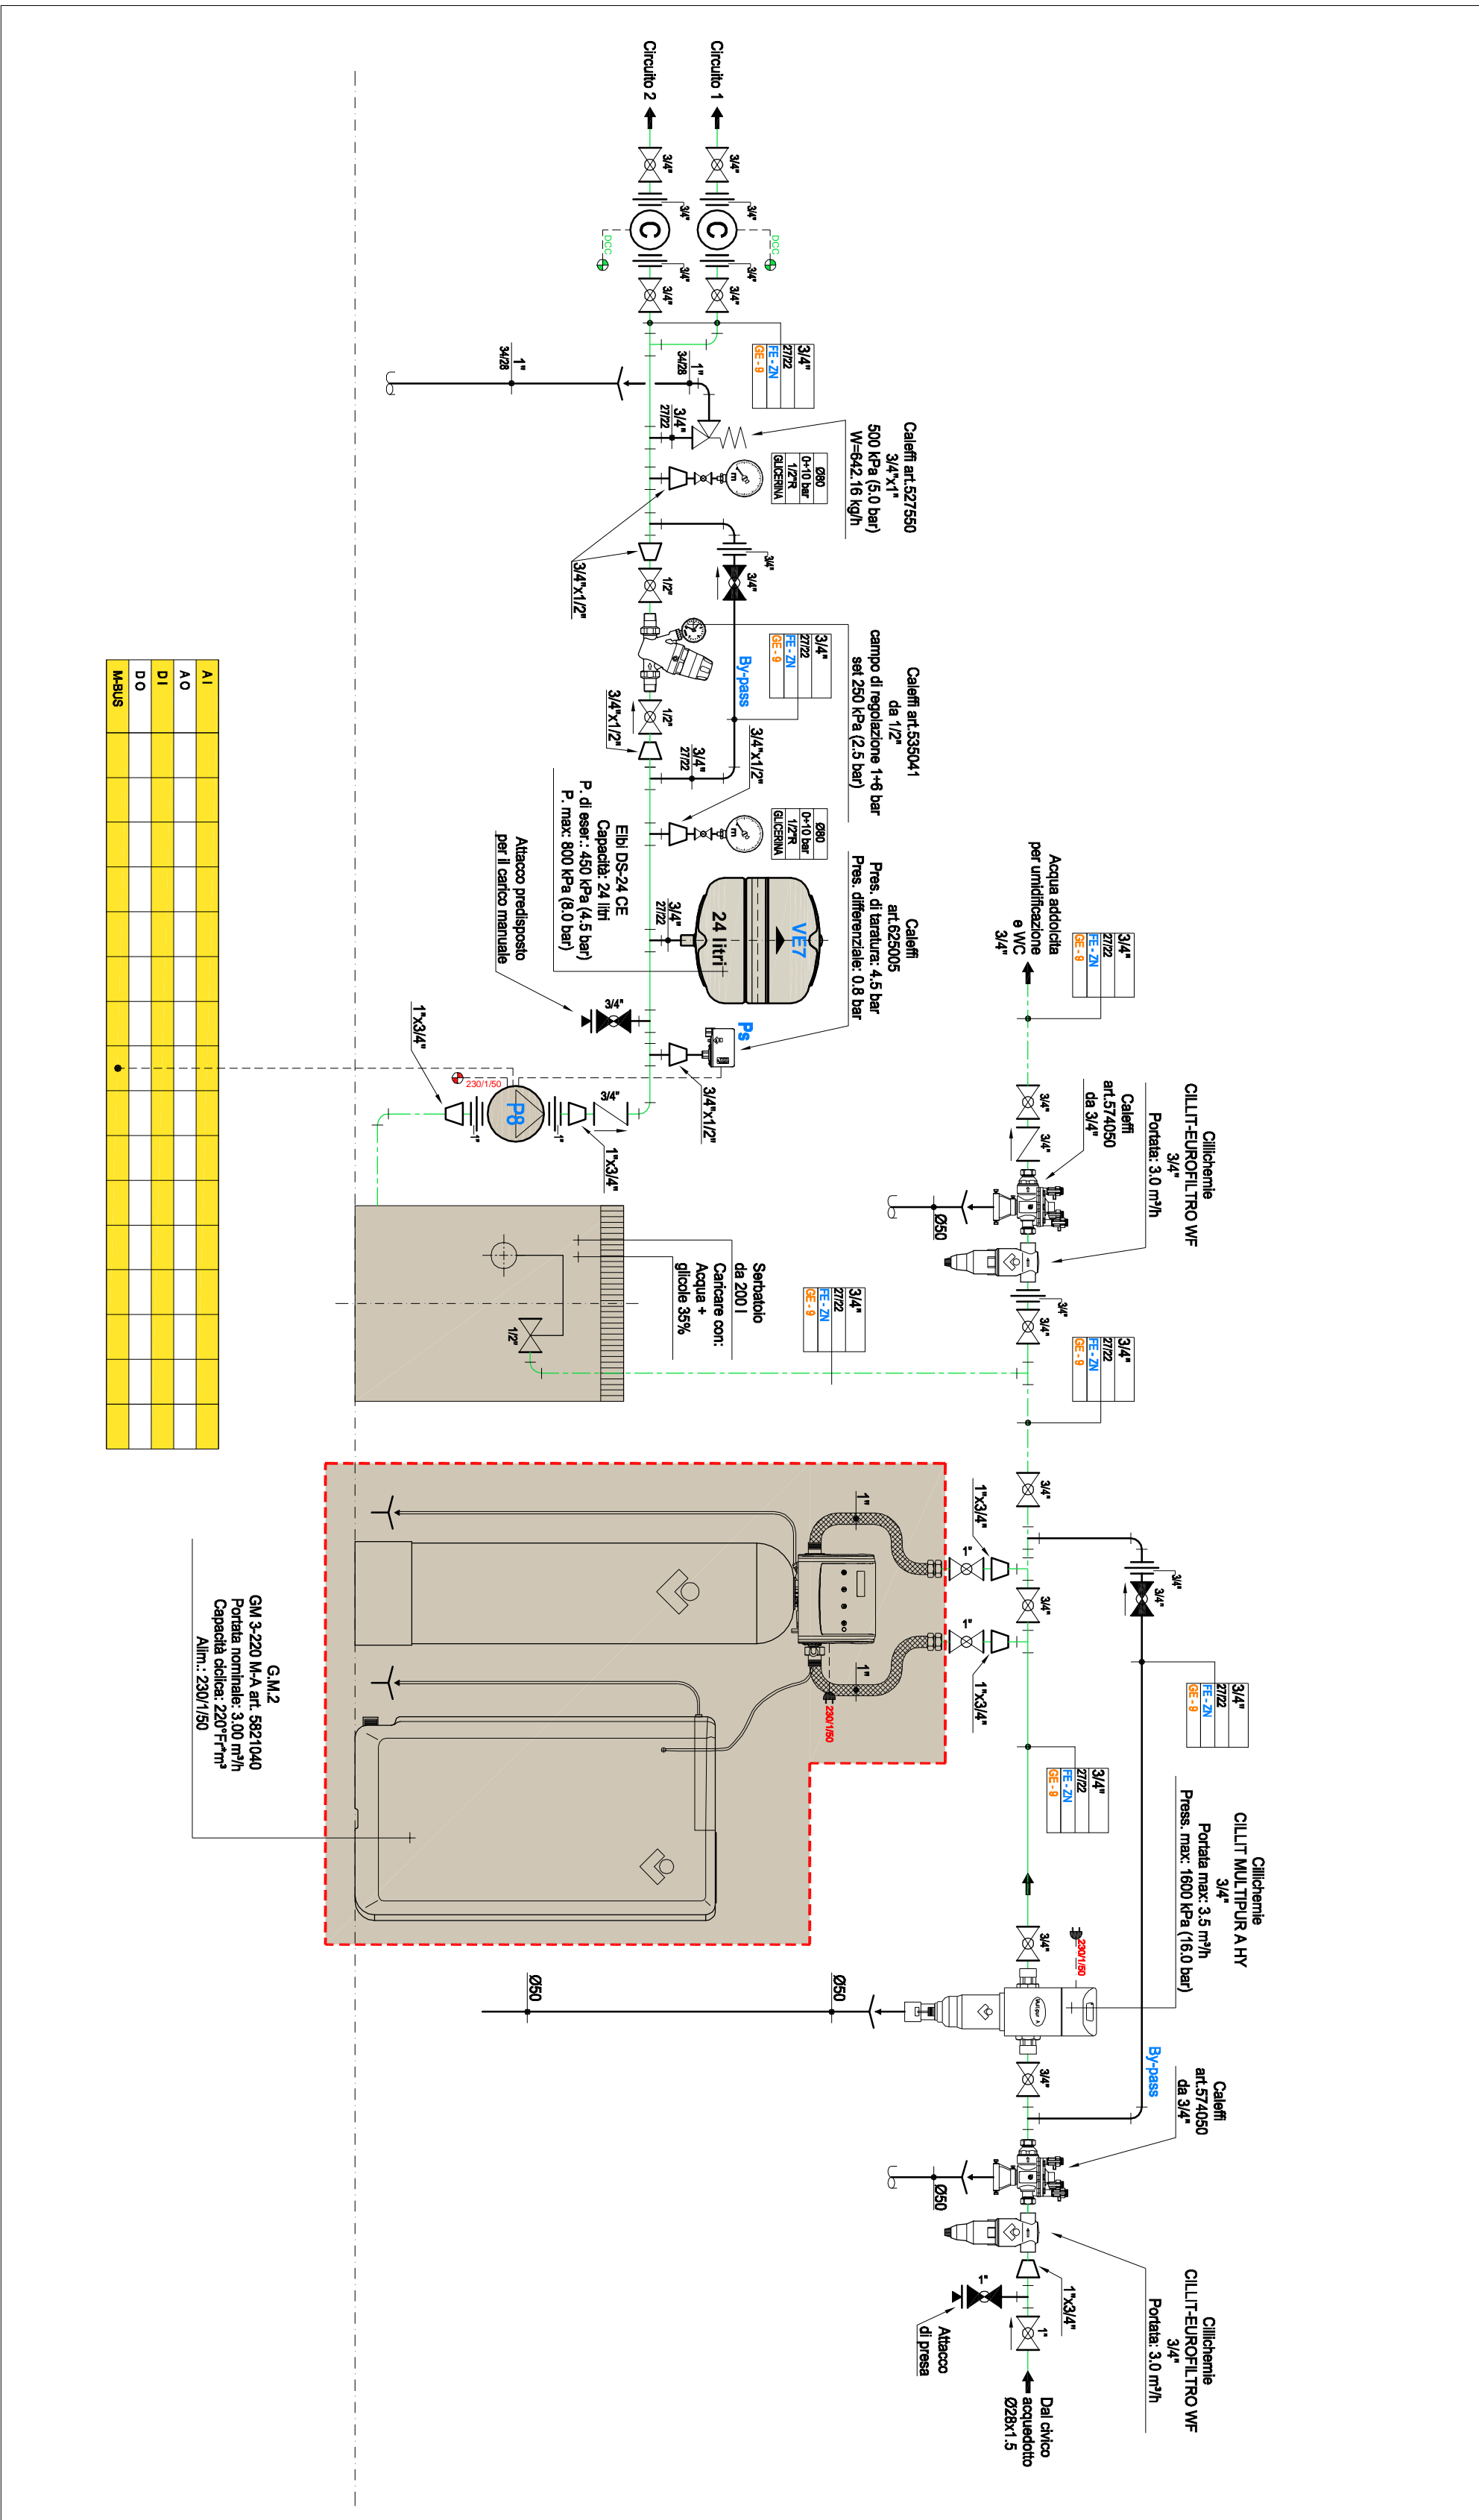


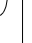







[illegible]

PARTICOLARE "B" COLLEGAMENTO CDZ IN-ROW








PARTICOLARE "D" CARICO IMPIANTO

[illegible]

LEGENDA SIMBOLI COALA	
SIMBOLO	DESCRIZIONE
[illegible]

LEGENDA ELETTOPOMPE												

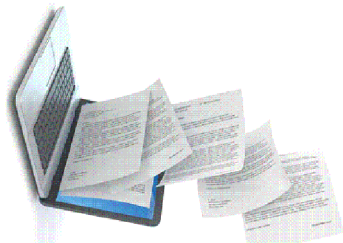CONTATTI GENERALI		LOCALITÀ CANTIERE	
 lepidaspaspa		M10 A	
LEPIDA S.p.A. Viale Aldo Moro 04 - Bologna Pr. - 40137 051.838.800		RIV. _____	
PRODOTTORE / CONCESSIONARIO		PROTEZIONE AMBIENTE	
 SEGEDIL S.p.A.		 free in site dolo cantieri	
Sede: Via Nicotri n.201/18 Roma Pr. - 00185 06.8370051 Fax - 06.80832314 info@segedil.it www.segedil.it		POTENZIAMENTO INDIRIZIONE	
POP DI RETE _ DC PARMA Largo Torello de Strada 11/A, 43121 Parma		 	
IMPIANTI MECCANICI PAID IMPORT DI PRODUZIONE E DISTRIBUZIONE DELL'AQUA REFRIGERATA - PARTICOLARI		AS-BUILT IMPIANTI MECCANICI	
N. DIC. DISEGNO		PRODOTTORE	
RIV.		DATA DATE	
REV/A		AS-BUILT	
270. 04/04/04		03/11/2017	
DESCRIZIONE DESCRIZIONE		SCALA - SCALE	
AS-BUILT		1	
DATA DATE		03/11/2017	
NOTE NOTE			