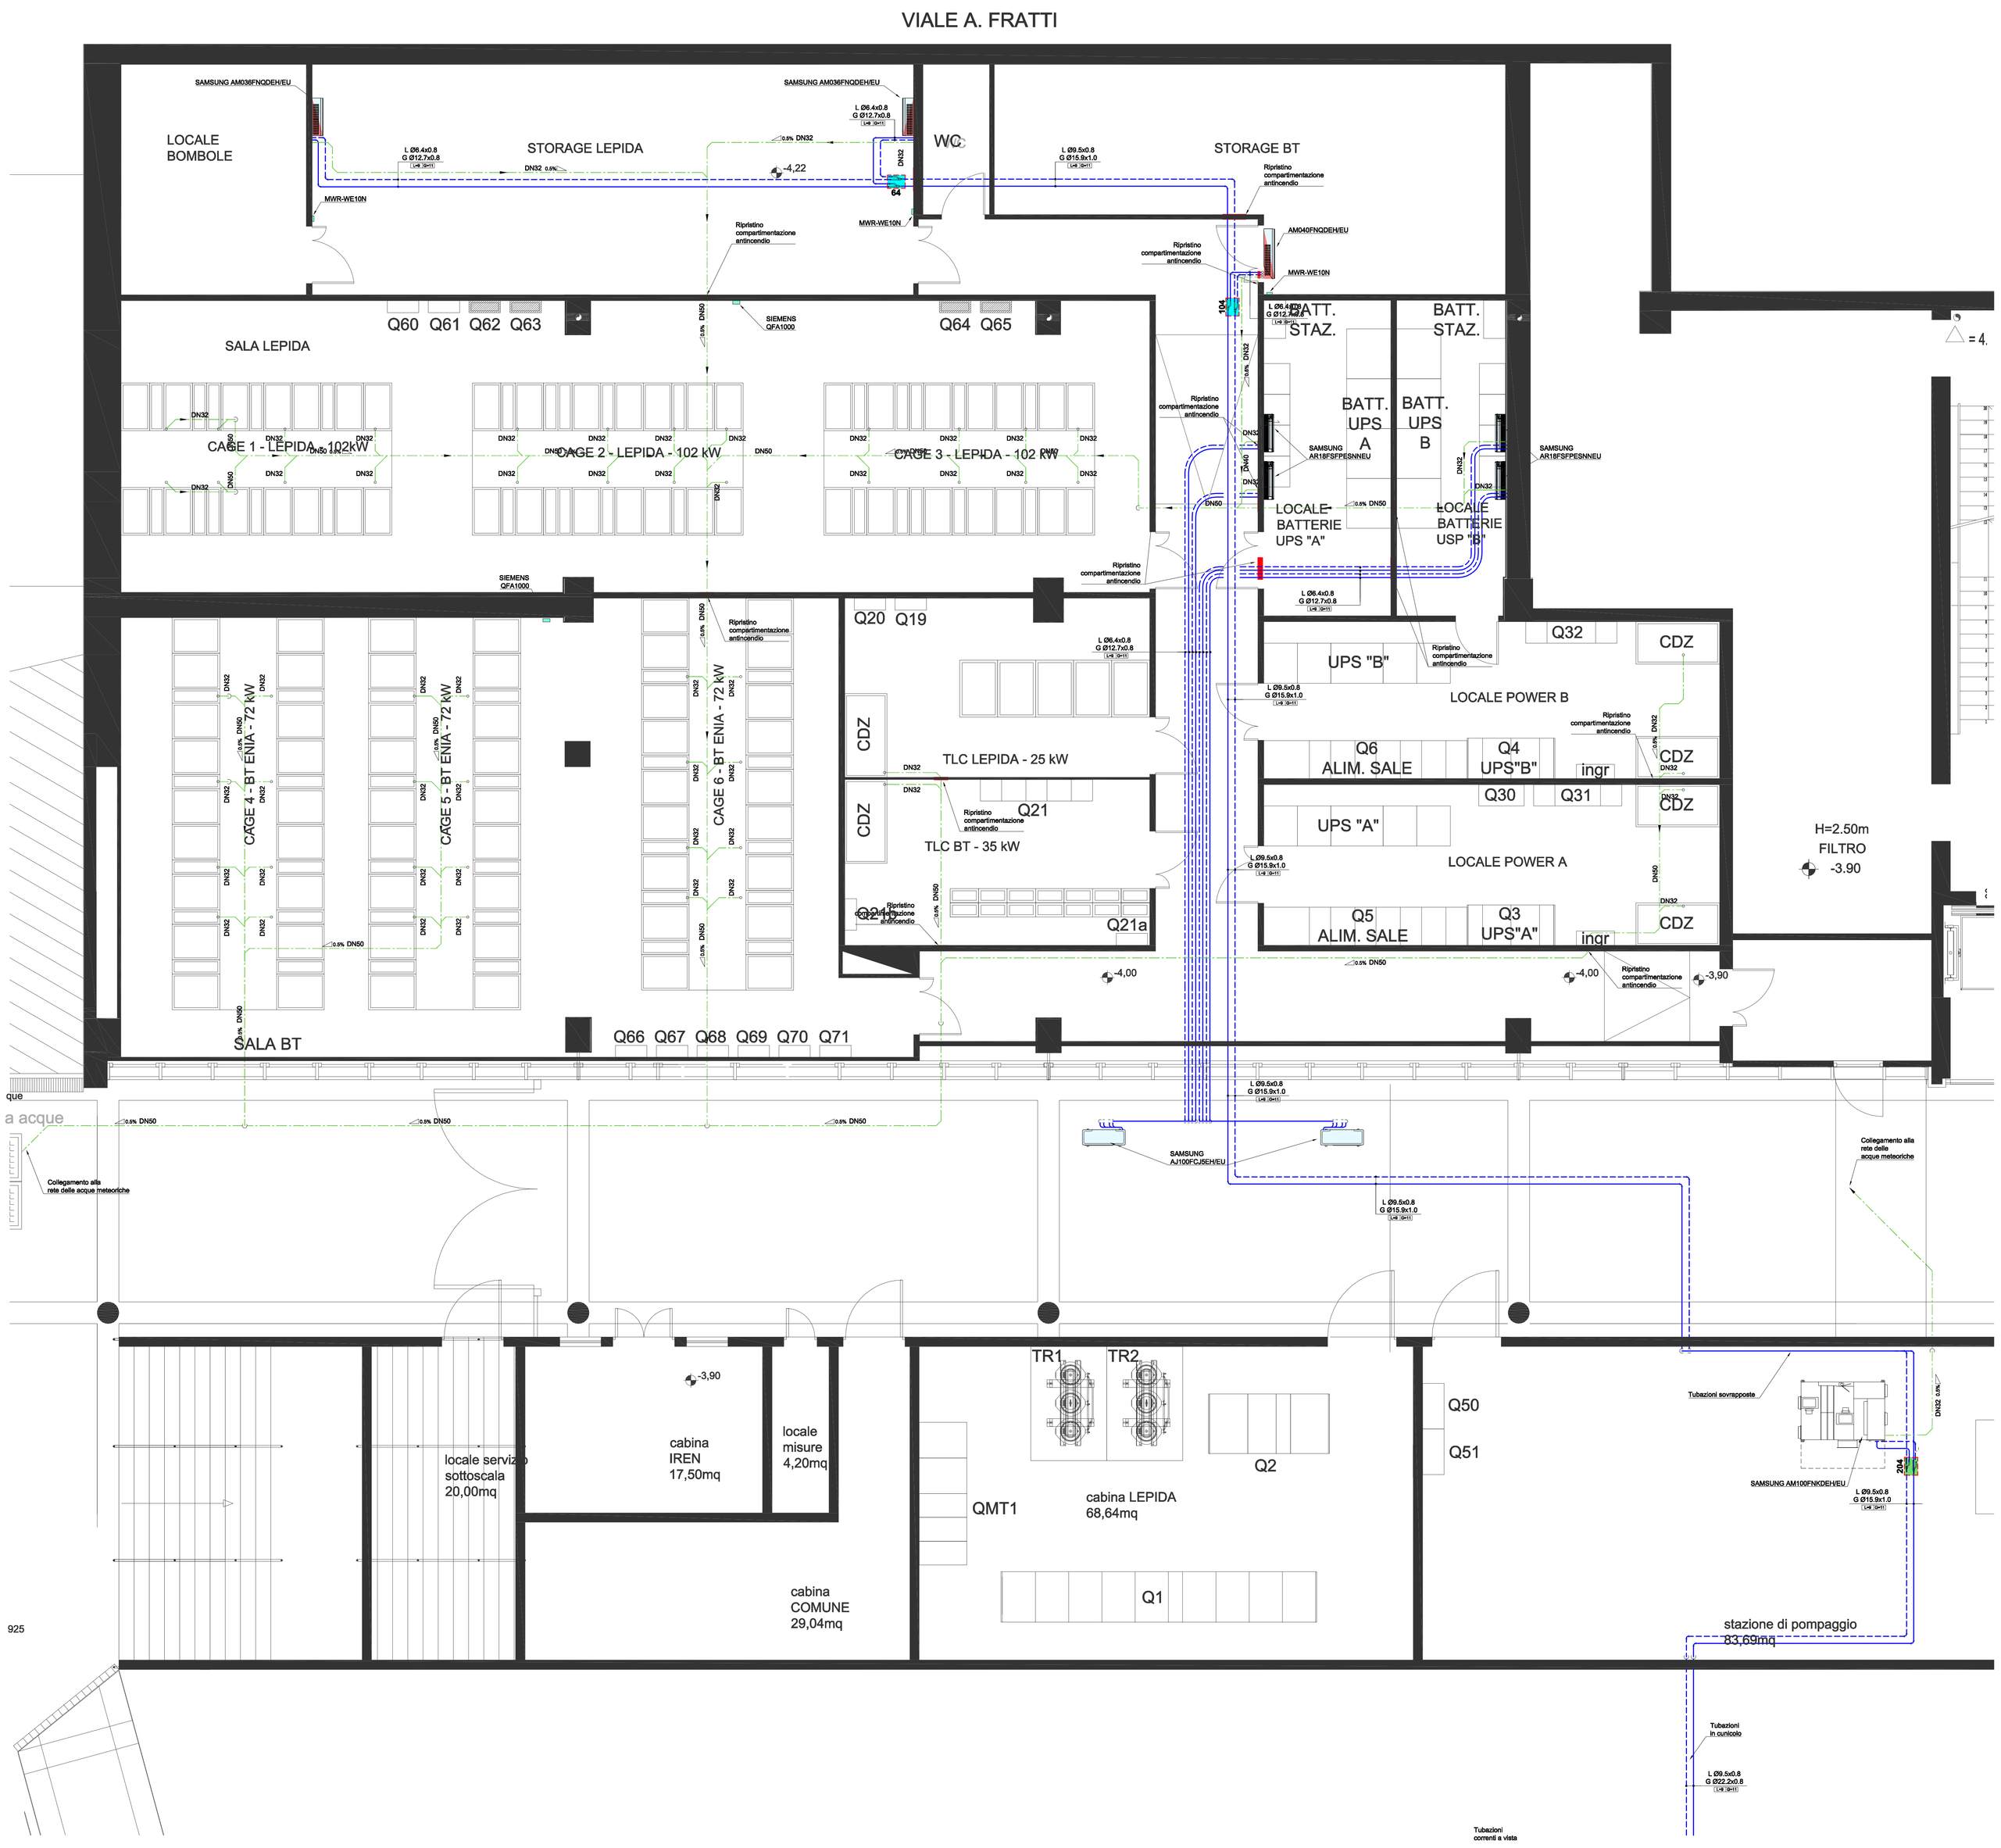

PIANO SEMINTERRATO

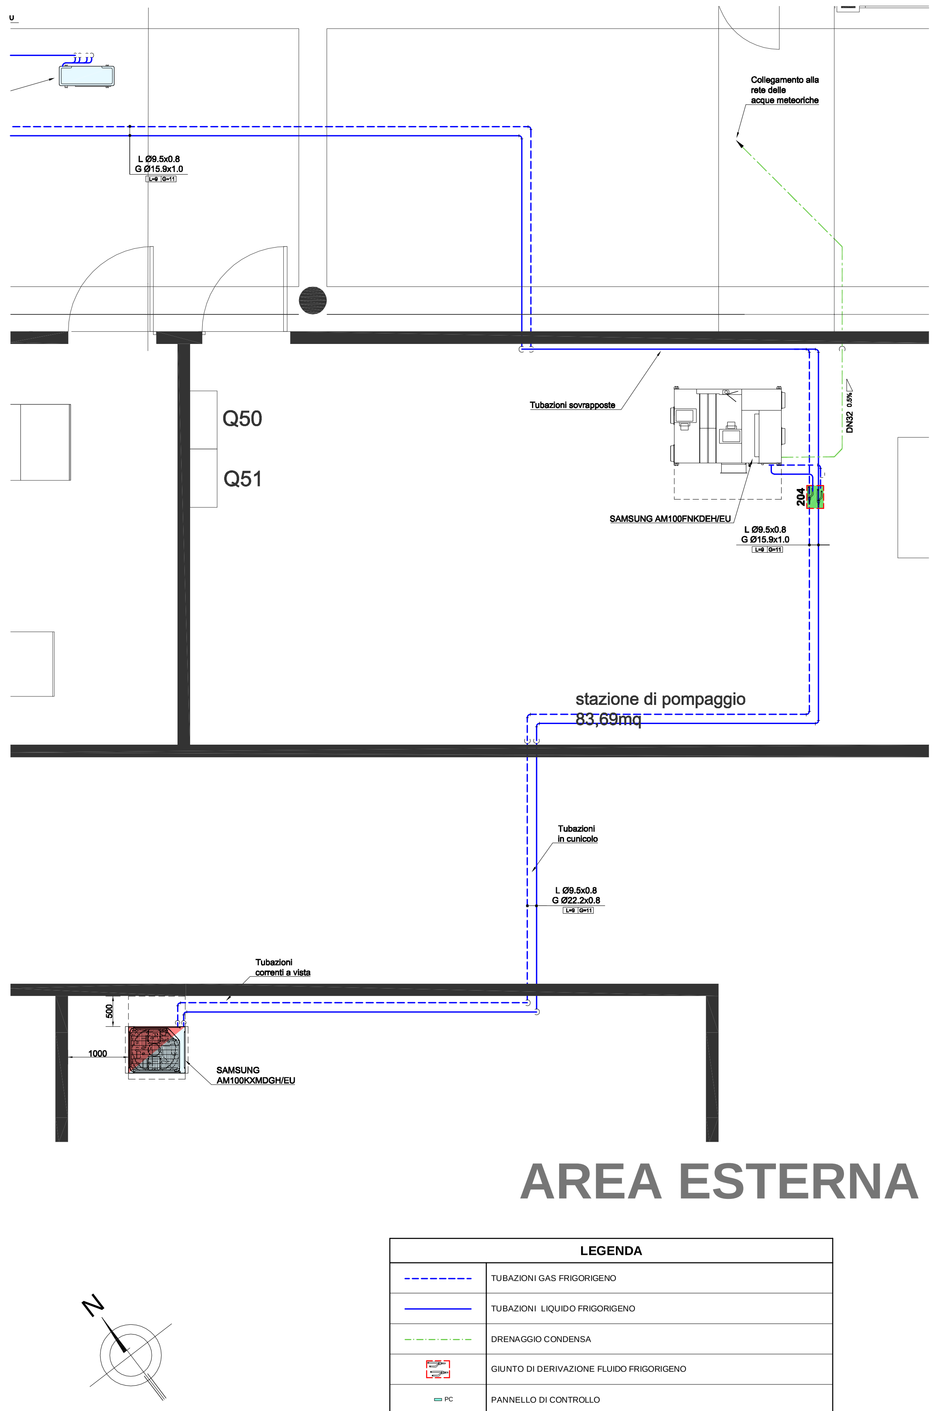

AREA ESTERNA

LEGENDA	
	TUBAZIONI GAS FRIGORIGENO
	TUBAZIONI LIQUIDO FRIGORIGENO
	DRENAGGIO CONDENSA
	GIUNTO DI DERIVAZIONE FLUIDO FRIGORIGENO
PC	PANNELLO DI CONTROLLO
	UNITA' INTERNA PENSILE A PARETE
	UNITA' ESTERNA
	CAMBIO DI QUOTA
	MONTANTE

COMMITTENTE - OWNER

lepidaspa

LEPIDA S.P.A.
Viale Aldo Moro 64, Bologna
Ph. +39.051.63.38.800

TAVOLA - DRAWING
M02
REV.
A

IMPRESA ESECUTRICE - CONSTRUCTOR

SEGEDIL SRL

Sede : Via Vicchio n.20, 00148 Roma
Ph. +39.06.98376051 Fax +39.0698373314
info@segedil.it www.segedil.it

POP DI RETE _ DC PARMA
Largo Torello de' Strada 11/A, 43121 Parma

AS-BUILT
IMPIANTI MECCANICI

TITOLO - TITLE
IMPIANTI MECCANICI
PIANO SEMINTERRATO - IMPIANTI DI RAFFREDDAMENTO
STORAGE E LOCALE BATTERIE

PROGETTAZIONE - ENGINEERING
gree in site data center

N. DIS. - DRAWING N.	DATA - DATE	SCALA - SCALE	NOTE - NOTES
270i MPI00A	03/11/2017	1:20	

REV.	DESCRIZIONE - DESCRIPTION	DIS. - DRW.	DATA - DATE
REV-A	AS-BUILT		03/11/2017