PIANO SEMINTERRATO

CENTRALE E AREA ESTERNA

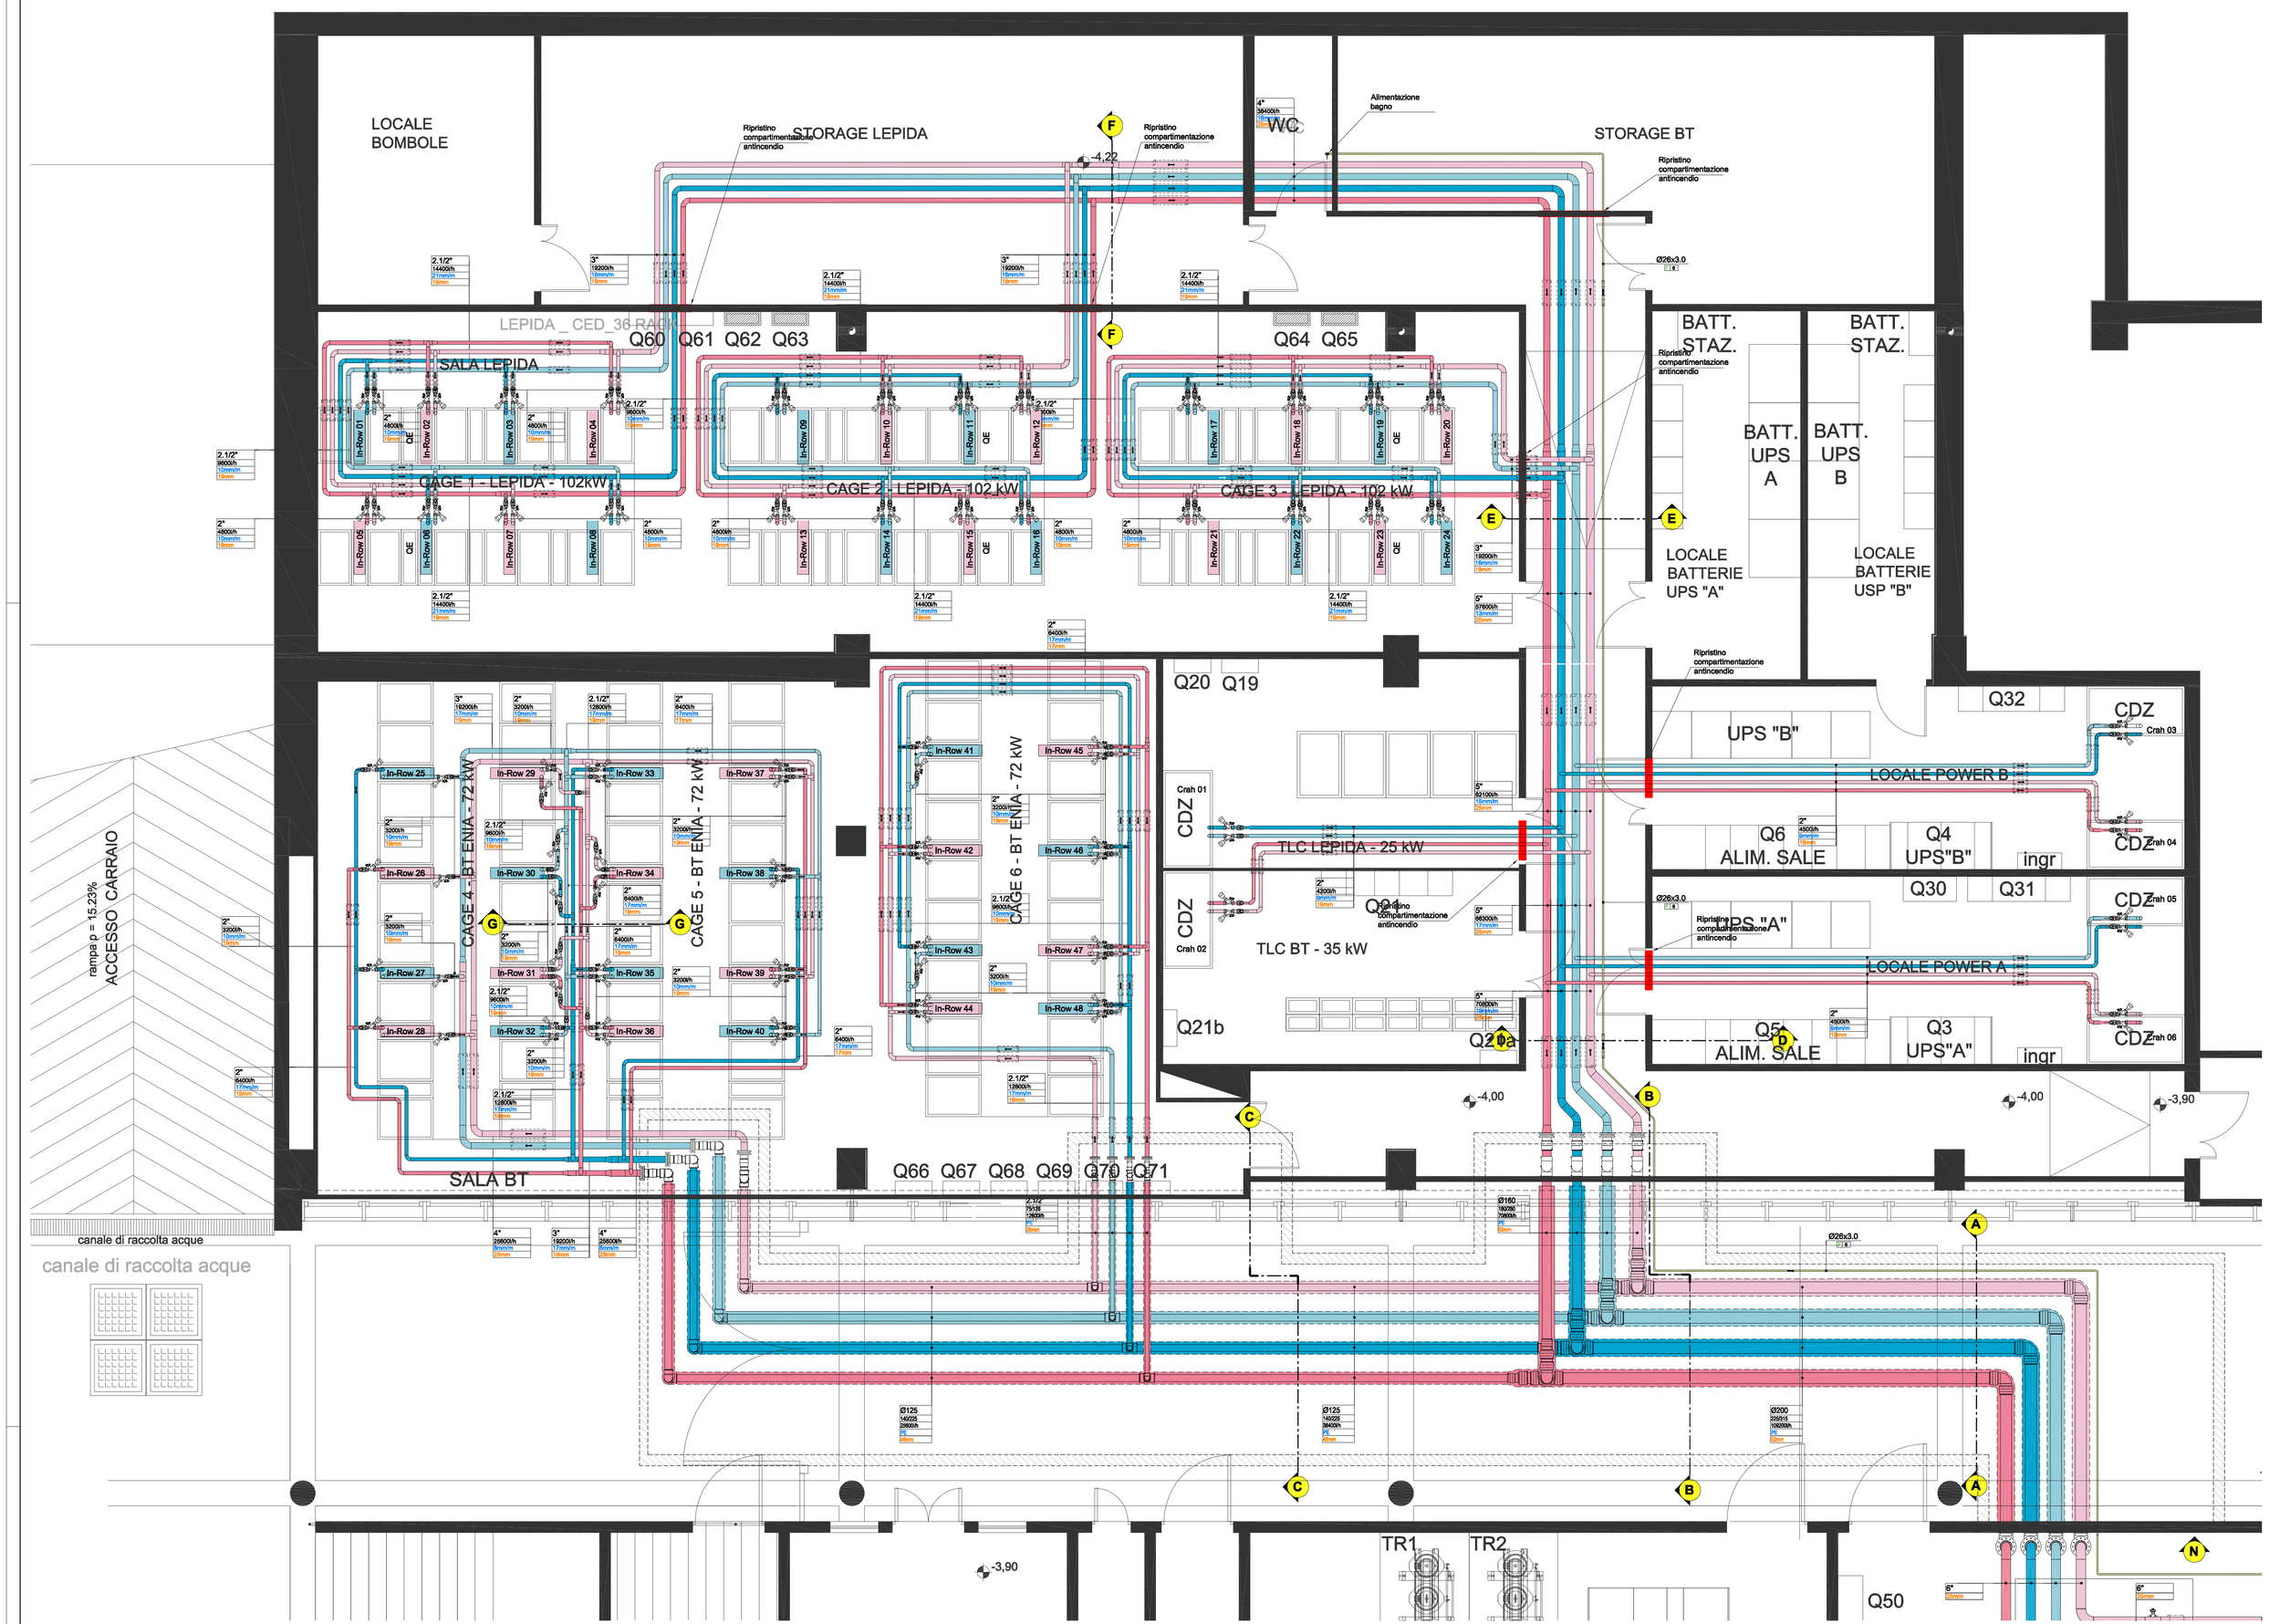

CARATTERISTICHE ELETTRICHE

MODELLO	ALIMENTAZIONE (V/Hz)	POTENZA MAX ASSORBITA (kW)	INTENSITÀ DI CORRENTE (A)	INTENSITÀ DI CORRENTE DI SPUNTO (A)
GRUPPO FRIGO 1-2-3 HIREF TVX038FT	3x400AC	81.00	-	-
In-Row 01÷24 HIREF HRCC0250 (LEPIDA)	1x230AC	0.70	-	-
In-Row 25÷48 HIREF HRCC0200 (BT-ENIA)	1x230AC	0.80	-	-
Crah 01-02 HIREF SCDR075OS (TLC-BT)	3x400AC	2.40	3.9	-
Crah 03÷06 HIREF SCDR075OS (UPS)	3x400AC	3.70	5.9	-

LEGENDA

	ANDATA CIRCUITO 1
	RITORNO CIRCUITO 1
	ANDATA CIRCUITO 2
	RITORNO CIRCUITO 2
	ANDATA CIRCUITO PRIMARIO
	RITORNO CIRCUITO PRIMARIO
	ACQUA FREDDA
	INGOMBRI IMPIANTI ELETTRICI CORRENTI A PAVIMENTO
PORTATA IN lit/h SEZIONE TUBO PERDITE DI CARICO SPESSORE ISOLAMENTO TERMICO	SISTEMA DI QUOTATURA DELLE TUBAZIONI

CODIFICA APPARECCHIATURE

CH...	CHILLER
SV...	SERBATOIO VOLANO TERMICO
VE...	VASO DI ESPANSIONE

COMMITTENTE - OWNER

lepidaspa

LEPIDA S.P.A.
Viale Aldo Moro 64, Bologna
Ph. +39.051.63.38.800

TAVOLA - DRAWING: **M01**

REV.: **A**

IMPRESA ESECUTRICE - CONSTRUCTOR

SEGEDIL SRL

Sede : Via Vicchio n.20, 00148 Roma
Ph. +39.06.98376051 Fax +39.0698373314
info@segedil.it www.segedil.it

POP DI RETE _ DC PARMA

Largo Torello de' Strada 11/A, 43121 Parma

AS-BUILT
IMPIANTI MECCANICI

TITOLO - TITLE

IMPIANTI MECCANICI
PIANTA PIANO SEMINTERRATO
LINEE DI DISTRIBUZIONE IDRONICA

PROGETTAZIONE - ENGINEERING

green in site data center

N. DIS. - DRAWING N.	DATA - DATE	SCALA - SCALE	NOTE - NOTES
270\ MPI00A	03/11/2017	1:100	

REV.	DESCRIZIONE - DESCRIPTION	DIS. - DRW.	DATA - DATE
REV-A	AS-BUILT		03/11/2017