LEGENDA SIMBOLOGIA

SIMBOLO	DESCRIZIONE	SIMBOLO	DESCRIZIONE	SIMBOLO	DESCRIZIONE	SIMBOLO	DESCRIZIONE
	Valvola di intercettazione generica		Flussostato		Rubinetto di scarico		Giunto antivibrante con attacchi flangiati
	Valvola a sfera con attacchi filettati		Termometro a quadrante circolare e attacco posteriore		Vaso di espansione a membrana		Elettropompe in esecuzione singola con regolazione elettronica delle caratteristiche idrauliche
	Valvola a farfalla con attacchi flangiati		Manometro a quadrante circolare e attacco posteriore		Disaeratore automatico		Valvola di sicurezza con attacchi filettati
	Filtro a Y con attacchi flangiati		Disaeratore automatico		Scarico a vista da collocare		Pressostato
	Valvola di bilanciamento idraulico con attacchi filettati		Scarico a vista da collocare		Punto fisso		Riduzione concentrica
	Valvola pneumatica di intercettazione		Punto fisso	T	Sonda di temperatura	AA	Sonda anti allagamento
	Filtro aria compressa		Regolatore di pressione aria compressa	P	Sonda di pressione	T	Sonda di temperatura ambiente

LEGENDA TUBAZIONI E COLLEGAMENTI

	CIRCUITO ACQUA REFRIGERATA 1
	CIRCUITO ACQUA REFRIGERATA 2
	ACQUA FREDDA DI REINTEGRO
	ACQUA FREDDA TRATTATA DI REINTEGRO
	COLLEGAMENTI VARI
	SISTEMA DI QUOTATURA DELLE TUBAZIONI

COLLEGAMENTI ELETTRICI

	COLLEGAMENTO ELETTRICO DI SEGNALE DA CABLARE
	COLLEGAMENTO ELETTRICO DI POTENZA DA CABLARE
	COLLEGAMENTO ELETTRICO DI POTENZA SPINA-PRESA
	CONTATTO ELETTRICO NORMALMENTE APERTO
	CONTATTO ELETTRICO NORMALMENTE CHIUSO
	CONTATTO ELETTRICO IN SCAMBIO

CODIFICA APPARECCHIATURE

CH...	CHILLER
SV...	SERBATOIO VOLANO TERMICO
VE...	VASO DI ESPANSIONE
FL...	FLUSSOSTATO

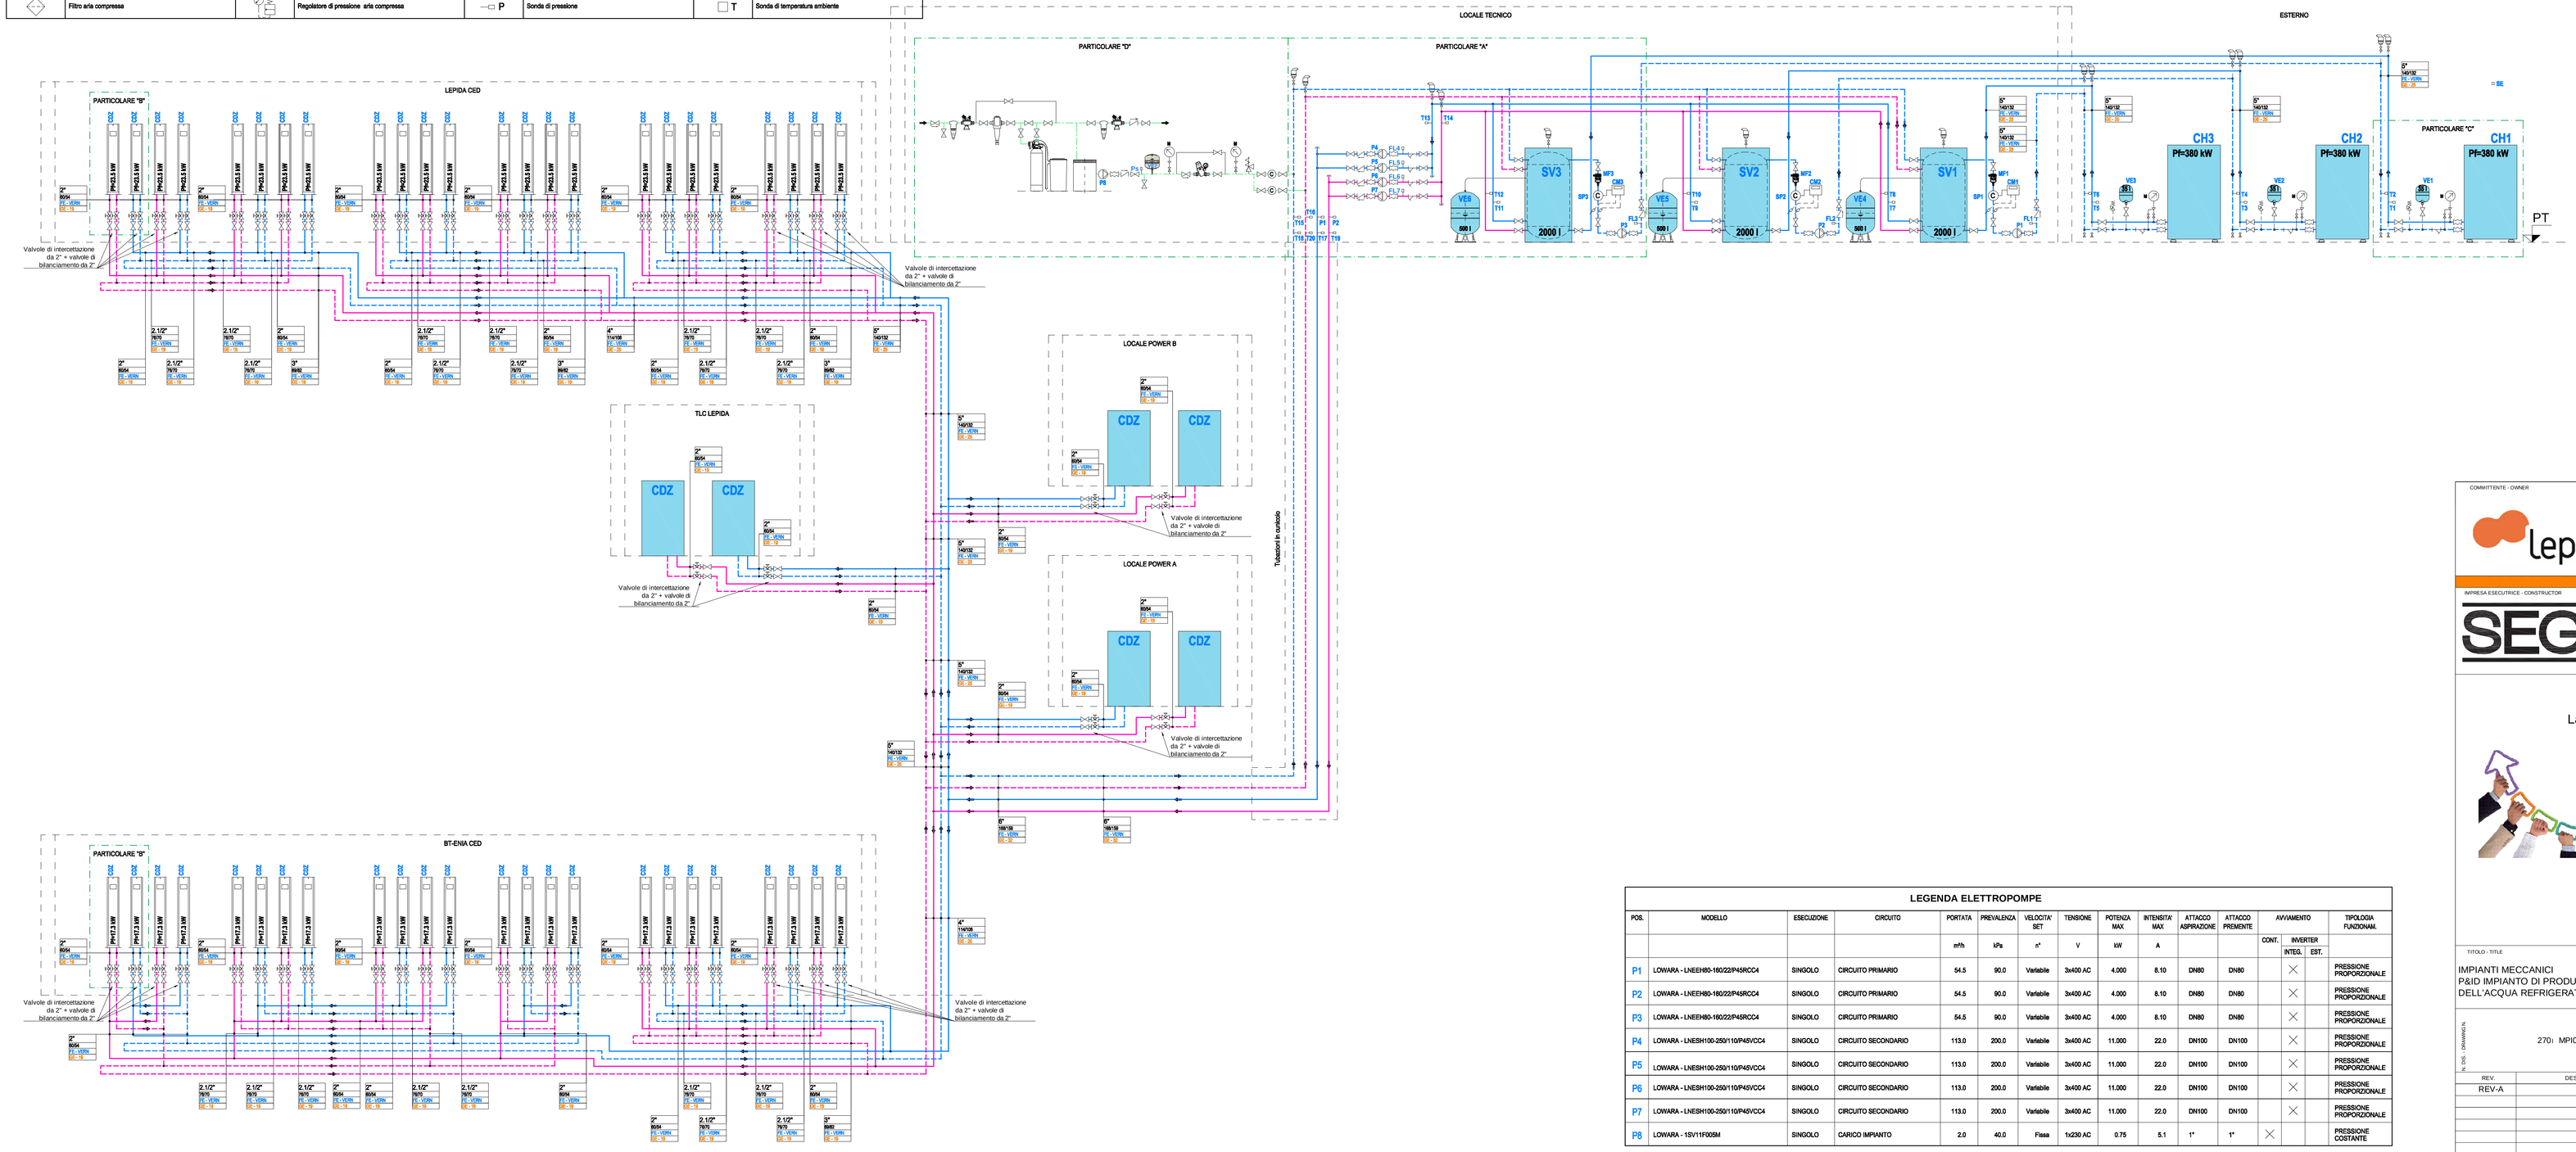

LEGENDA ELETTROPOMPE

POS.	MODELLO	ESECUZIONE	CIRCUITO	PORTATA	PREVALENZA	VELOCITA' SET	TENSIONE	POTENZA MAX	INTENSITA' MAX	ATTACCO ASPIRAZIONE	ATTACCO PREMENTE	AVVIAMENTO			TIPOLOGIA FUNZIONAM.
												CONT.	INVERTER		
													INTEG.	EST.	
				m³/h	kPa	n°	V	kW	A						
P1	LOWARA - LNEEH80-160/22/P45RCC4	SINGOLO	CIRCUITO PRIMARIO	54.5	90.0	Variabile	3x400 AC	4.000	8.10	DN80	DN80		X		PRESSIONE PROPORZIONALE
P2	LOWARA - LNEEH80-160/22/P45RCC4	SINGOLO	CIRCUITO PRIMARIO	54.5	90.0	Variabile	3x400 AC	4.000	8.10	DN80	DN80		X		PRESSIONE PROPORZIONALE
P3	LOWARA - LNEEH80-160/22/P45RCC4	SINGOLO	CIRCUITO PRIMARIO	54.5	90.0	Variabile	3x400 AC	4.000	8.10	DN80	DN80		X		PRESSIONE PROPORZIONALE
P4	LOWARA - LNEBH100-250/110/P45/VCC4	SINGOLO	CIRCUITO SECONDARIO	113.0	200.0	Variabile	3x400 AC	11.000	22.0	DN100	DN100		X		PRESSIONE PROPORZIONALE
P5	LOWARA - LNEBH100-250/110/P45/VCC4	SINGOLO	CIRCUITO SECONDARIO	113.0	200.0	Variabile	3x400 AC	11.000	22.0	DN100	DN100		X		PRESSIONE PROPORZIONALE
P6	LOWARA - LNEBH100-250/110/P45/VCC4	SINGOLO	CIRCUITO SECONDARIO	113.0	200.0	Variabile	3x400 AC	11.000	22.0	DN100	DN100		X		PRESSIONE PROPORZIONALE
P7	LOWARA - LNEBH100-250/110/P45/VCC4	SINGOLO	CIRCUITO SECONDARIO	113.0	200.0	Variabile	3x400 AC	11.000	22.0	DN100	DN100		X		PRESSIONE PROPORZIONALE
P8	LOWARA - 10V11F009M	SINGOLO	CARICO IMPIANTO	2.0	40.0	Fissa	1x230 AC	0.75	5.1	1"	1"	X			PRESSIONE COSTANTE

COMMITTENTE - OWNER

lepidaspa

LEPIDA S.P.A.
Viale Aldo Moro 64, Bologna
Ph. +39.051.63.38.800

TAVOLA - DRAWING
M09
REV.
A

IMPRESA ESECUTRICE - CONSTRUCTOR

SEGEDIL SRL

Sede : Via Vicchio n.20, 00148 Roma
Ph. +39.06.98376051 Fax +39.0698373314
info@segedil.it www.segedil.it

POP DI RETE _ DC PARMA

Largo Torello de' Strada 11/A, 43121 Parma

AS-BUILT
IMPIANTI MECCANICI

TITOLO - TITLE

IMPIANTI MECCANICI
P&ID IMPIANTO DI PRODUZIONE E DISTRIBUZIONE DELL'ACQUA REFRIGERATA

PROGETTAZIONE - ENGINEERING

green in site data center

N. DIS. - DRAWING N.	DATA - DATE	SCALA - SCALE	NOTE - NOTES
270i MPI00A	03/11/2017	-	

REV.	DESCRIZIONE - DESCRIPTION	DIS. - DRW.	DATA - DATE
REV-A	AS-BUILT		03/11/2017